




DETALLE ERP

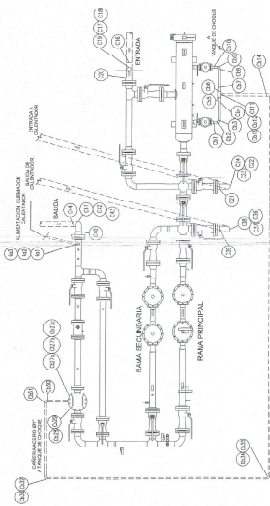


DETALLE CÁRTERA ENTRADA FUTURA ERP 40/1.50 KG/cm²

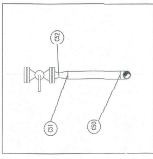

DETALLE CÁRTERA SALIDA DE CALENTADOR

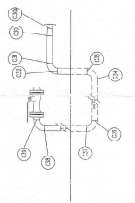


DETALLE CÁRTERA ENTRADA A CALENTADOR

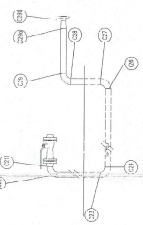


DETALLE CÁRTERA ALIMENTACION QUEMADOR CALENTADOR




DETALLE CÁRTERA DESCARGA SEPARADOR P Y L

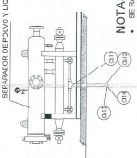


DETALLE CÁRTERA A TANQUE DE CHOQUE Y POZO HERMETICO

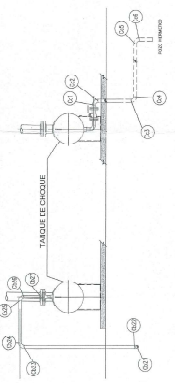


DETALLE CÁRTERA ENTRADA PLANTA

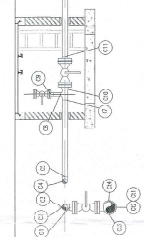


DETALLE CÁRTERA SALIDA PLANTA

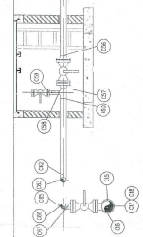


DETALLE CÁRTERA ENTRADA ERP

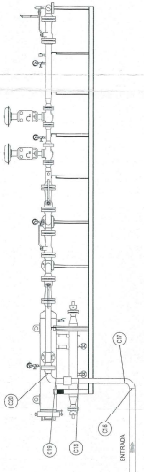

DETALLE CÁRTERA SALIDA ERP

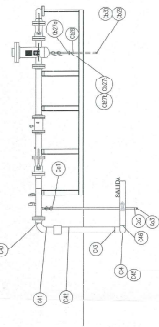

PLANTA COLOCACION TUBERIA

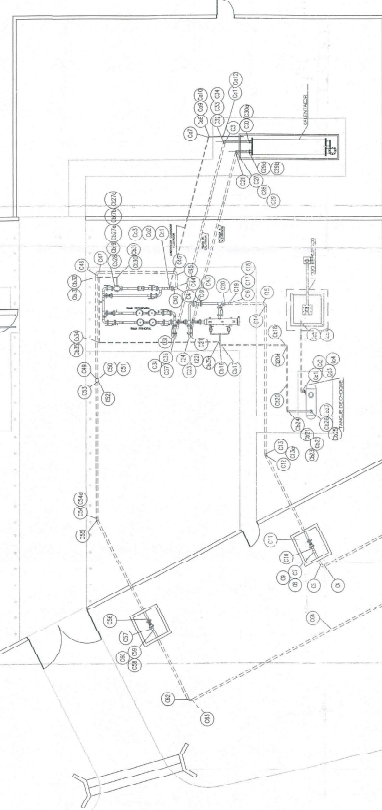


NOTAS:

CONFORME A OBRA

